Bilaga C: 1

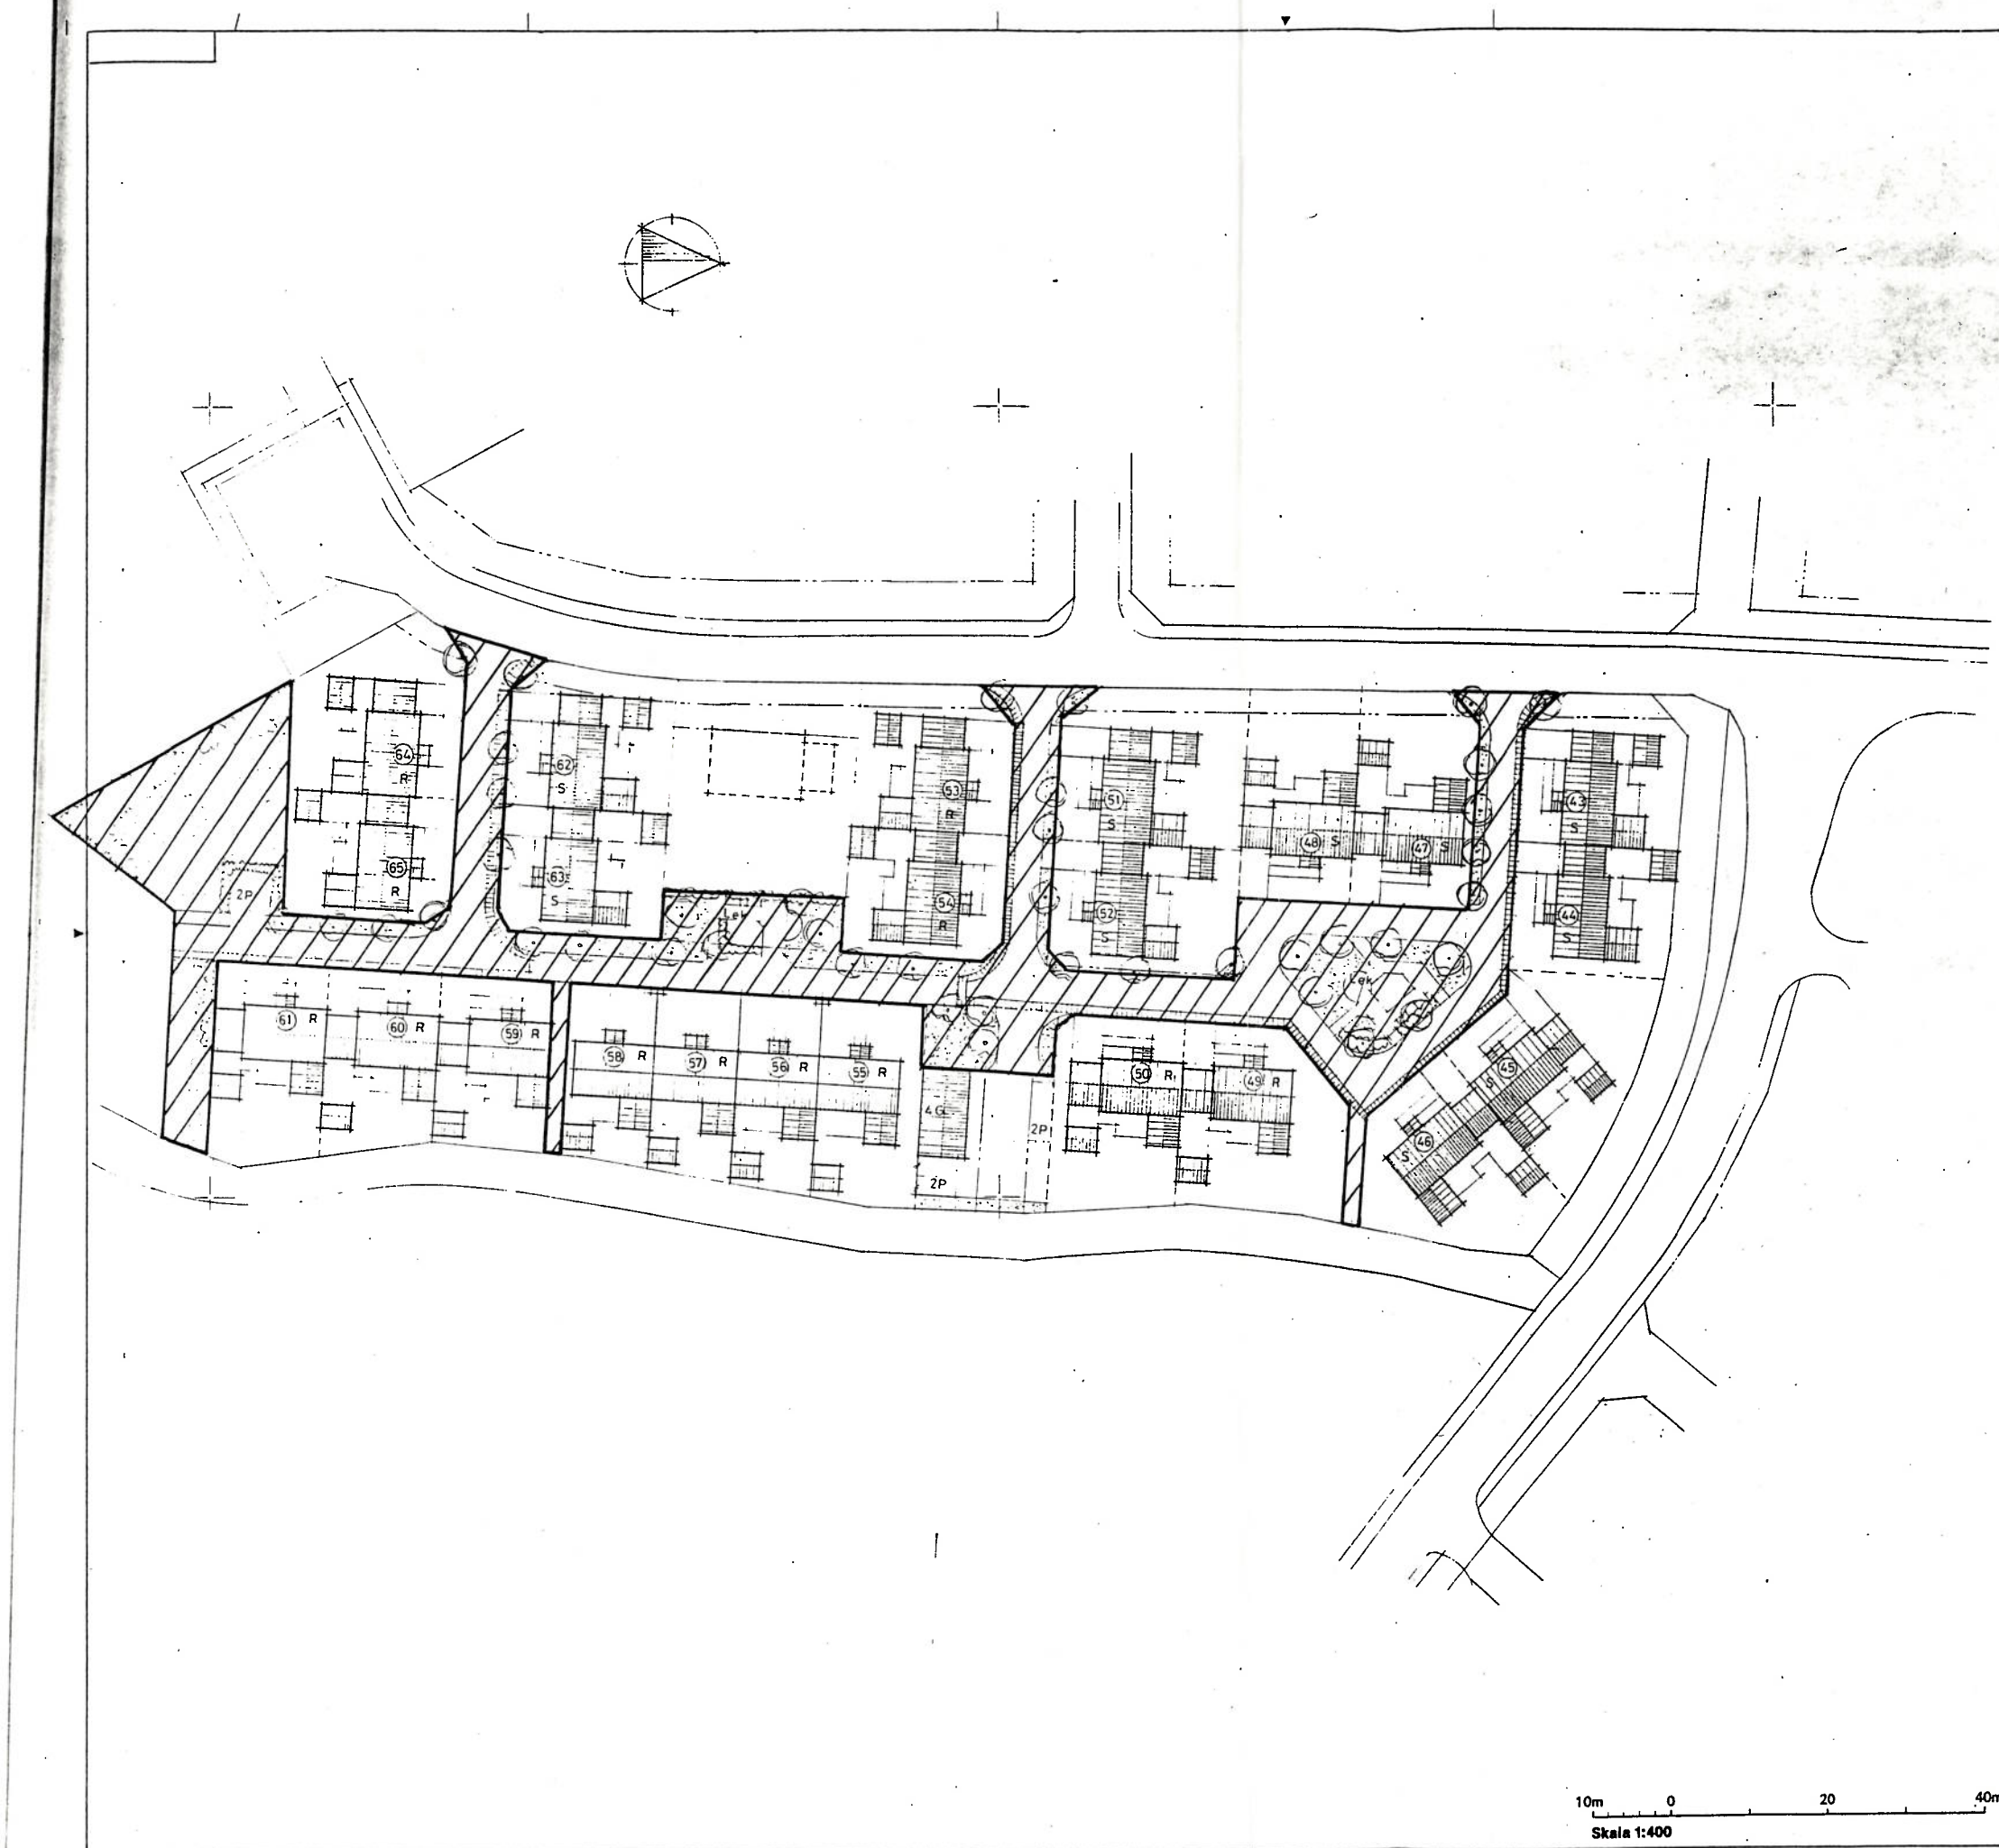

Åtgärder till skydd mot buller

Vissa hus inom området förses med bullerdämpande fönster Ia 36 dBA.

Åtgärden avser hus med produktionsnummer 43 - 46 i trädgårdsfasad samt gavelfasad till hus nr 44.

BYGGLOVSRITNING

Reg	Ant	Registreringen avser	Sign	Datum
B		garage, sopsk, staket	LJ	89 09 27
A		kompl. ljudrutor	LJ	89 06 27

SONARK arkitektkontor ab
APOTEKARGATAN 7
582 27 LINKÖPING TEL 013/29 01 70

Ritad konstr av: LJ | Granskad av | Arbetsnr: 8906
DATUM 89-05-19

LINKÖPINGS KOMMUN
ULLSTÄMMA B,
OMRÅDE C
SITUATIONSPLAN

KOD TYP POS | KONSULT RITNINGSNR: A00:3 | SKALA: 1:400 | ARS: B

SYSTEM KB

SG ERFAB AB STOCKHOLM Tel 08/88 44 10 PEN-TEX PT 10

Bilaga D: 1

BETECKNING	FÖRESKRIFTER	MARK AMA
	Framtida vattenledning	
	Framtida dagvattenledning	
	Framtida spillvattenledning	
V	Ledning av PE-rör tryckrör enligt svensk standard PEM tryckklass PN 10	I1.5211
D	Ledning av PVC-rör normenliga mark-avloppsrör klass T	I1.5121
S	Ledning av PVC-rör normenliga mark-avloppsrör klass T	I1.5121
OR	Ledning av PE-rör firmabundna dränrör typ DSA	I1.5224
o DRB	Dränvattenbrunn av plast ϕ 400 mm utan vattenlås med sandfång tät betäckning	I7.1622
• RB	Rensbrunn av plast ϕ 200 mm tät betäckning	I7.132
□ DB	Dagvattenbrunn av plast ϕ 400 mm med vattenlås och sandfång galler-betäckning	I7.1521
STP	Stuprörsanslutning VG = 0.7 m under färdig överyta ledning D1-110 min-lutning 10 °/oo	

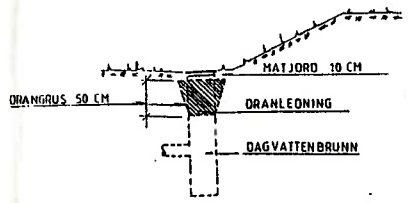

TYPSEKTION FÖR AVSKÄRANDE DRÄNDIKE
SKALA 1 50

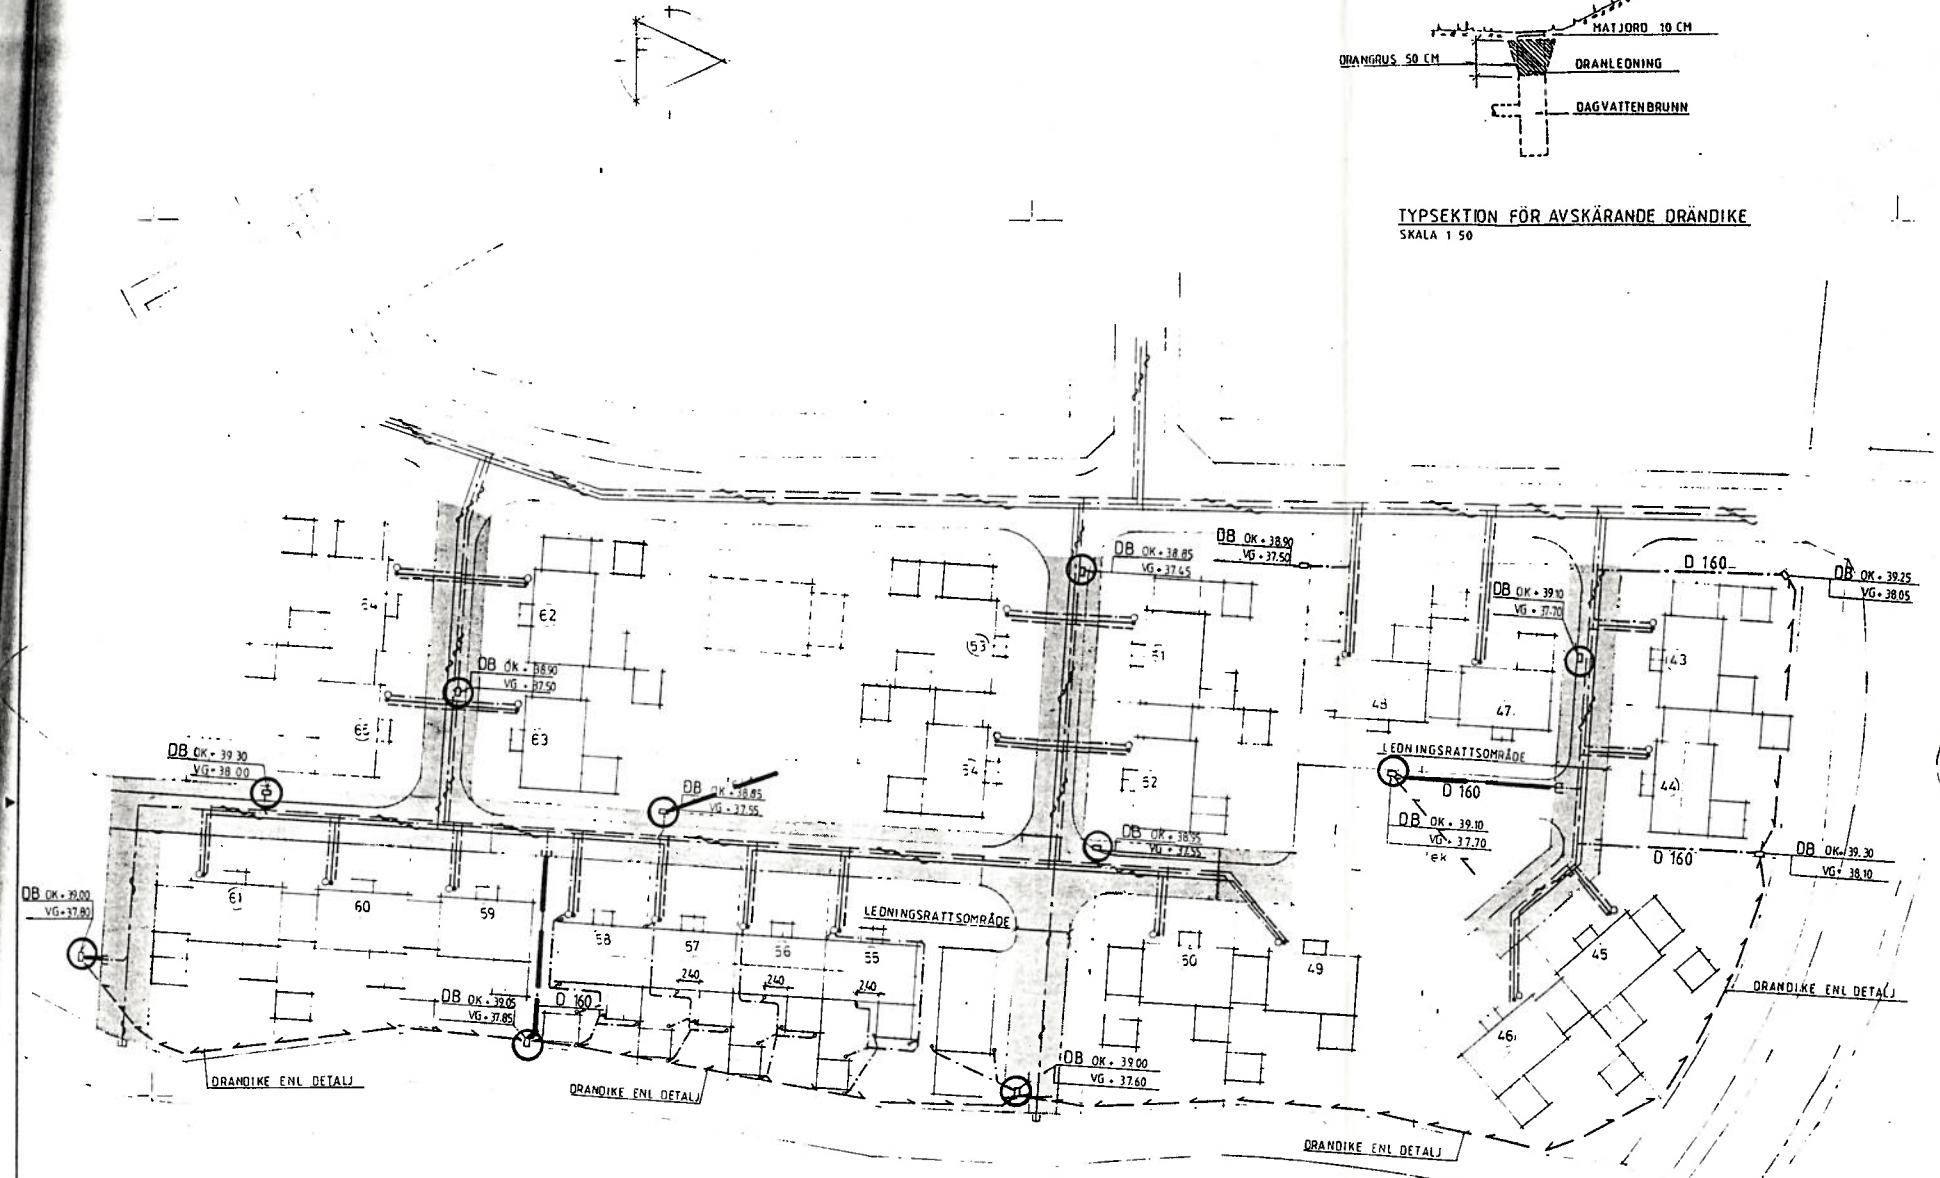

TYPRITNING
SERVISANSLUTNING - HUS
SKALA 1:200

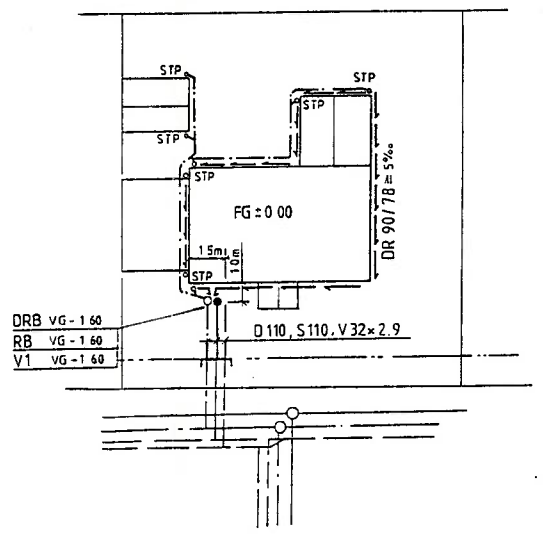

RELATIONSRITNING

LINKÖPING 1992-02-17
BYGG KB AB

Dräneringsledningar och regnvattenbrunnar

REV	ANT	REVIDERINGEN AVSER	SIGN	DATUM
A		ARBETSRITNING	CSp	89 10 10

VIAK AB

RITNING: CHRISTER SPÅNGBERG
HANDLÄGGARE: OLIVER KARLSSON
LINKÖPING 1989 05 19
Oliver Karlsson

LINKÖPINGS KOMMUN
ULLSTAMMA B, OMRÅDE B
YTTRE VA-LEDNINGAR
PLAN

SKALA 1 400

23 9016 | M 102 | A

RO ERFAMN AB STOCKHOLM Tel 08/88 44 10 PER-TEX PT 10

Bilaga G

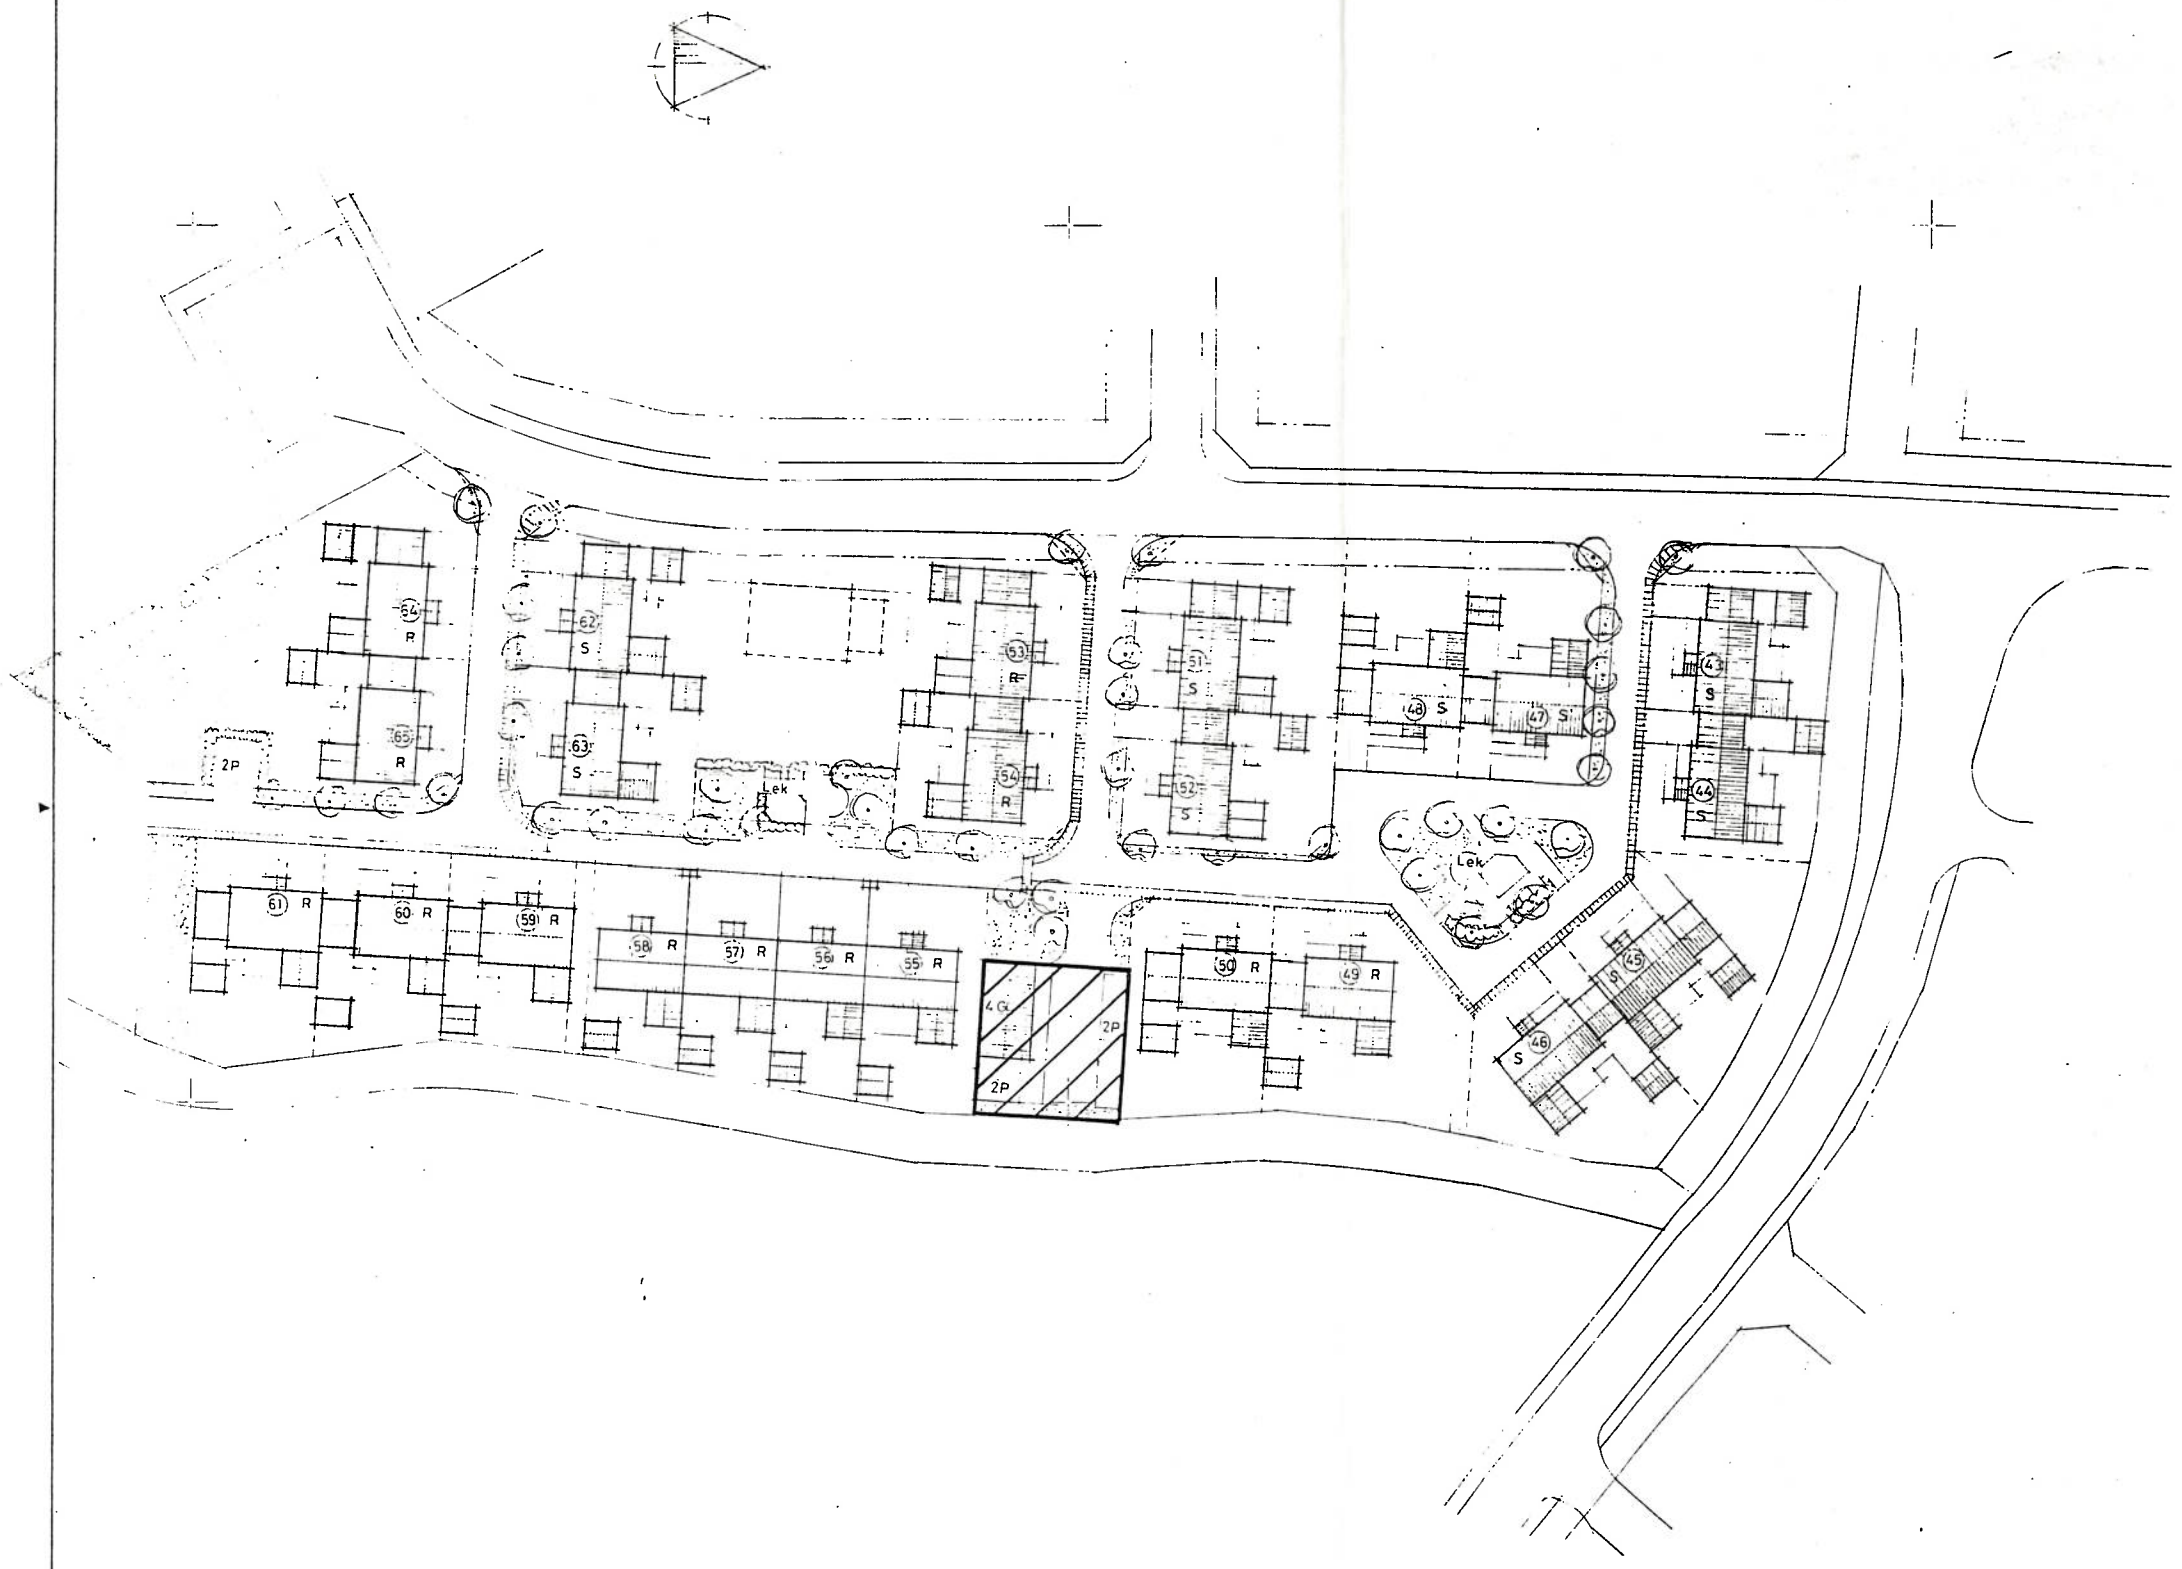

Åtgärder till skydd mot buller

Vissa hus inom området förses med bullerdämpande fönster Ia 36 dBA.

Åtgärden avser hus med produktionsnummer 43 - 46 i trädgårdsfasad samt gavelfasad till hus nr 44.

BYGGLOVSRITNING

10m 0 20 40m

Skala 1:400

Reg	Ant	Registreringen avser	Sign	Datum
B		garage, sopsk, staket	LJ	89 09 27
A		kompl. ljudrutor	LJ	89 06 27

SONARK arkitektkontor ab
ÅPOTEKAREGATAN 7 582 27 LINKÖPING TEL 013-[illegible]

LINKÖPINGS KOMMUN
ULLSTÄMMA B,
OMRÅDE C
SITUATIONSPLAN

BYGG KB

Ritad konstr. av	Granskad av	Arbetsnr
LJ		8906

DATUM 89-05-19

KOD TYP POS	KONSULT RITNINGSNR	SKALA	REG
	A00:3	1:400	B

BO ERFASS AB STOCKHOLM Tel 08/82 44 16 PEN-TEX PT 16

Bilaga H

BETECKNING	FÖRESKRIFTER	MARK AMA
	Framtida vattenledning	
	Framtida dagvattenledning	
	Framtida spillvattenledning	
V	Ledning av PE-rör tryckrör enligt svensk standard PEM tryckklass PN 10	I1.5211
D	Ledning av PVC-rör normenliga mark-avloppsrör klass T	I1.5121
S	Ledning av PVC-rör normenliga mark-avloppsrör klass T	I1.5121
DR	Ledning av PE-rör firmabundna dränrör typ DSA	I1.5224
o DRB	Dränvattenbrunn av plast ϕ 400 mm utan vattenlås med sandfång tät betäckning	I7.1622
• RB	Rensbrunn av plast ϕ 200 mm tät betäckning	I7.132
□ DB	Dagvattenbrunn av plast ϕ 400 mm med vattenlås och sandfång gallerbetäckning	I7.1521
STP	Stuprörsanslutning VG = 0.7 m under färdig överyta ledning DI-110 minlutning 10 °/oo	

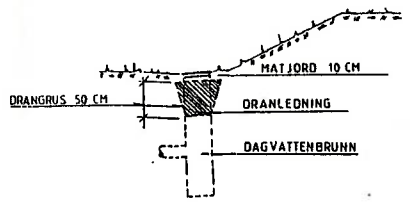

TYPSEKTION FÖR AVSKÄRANDE DRÄNDIKE
SKALA 1:50

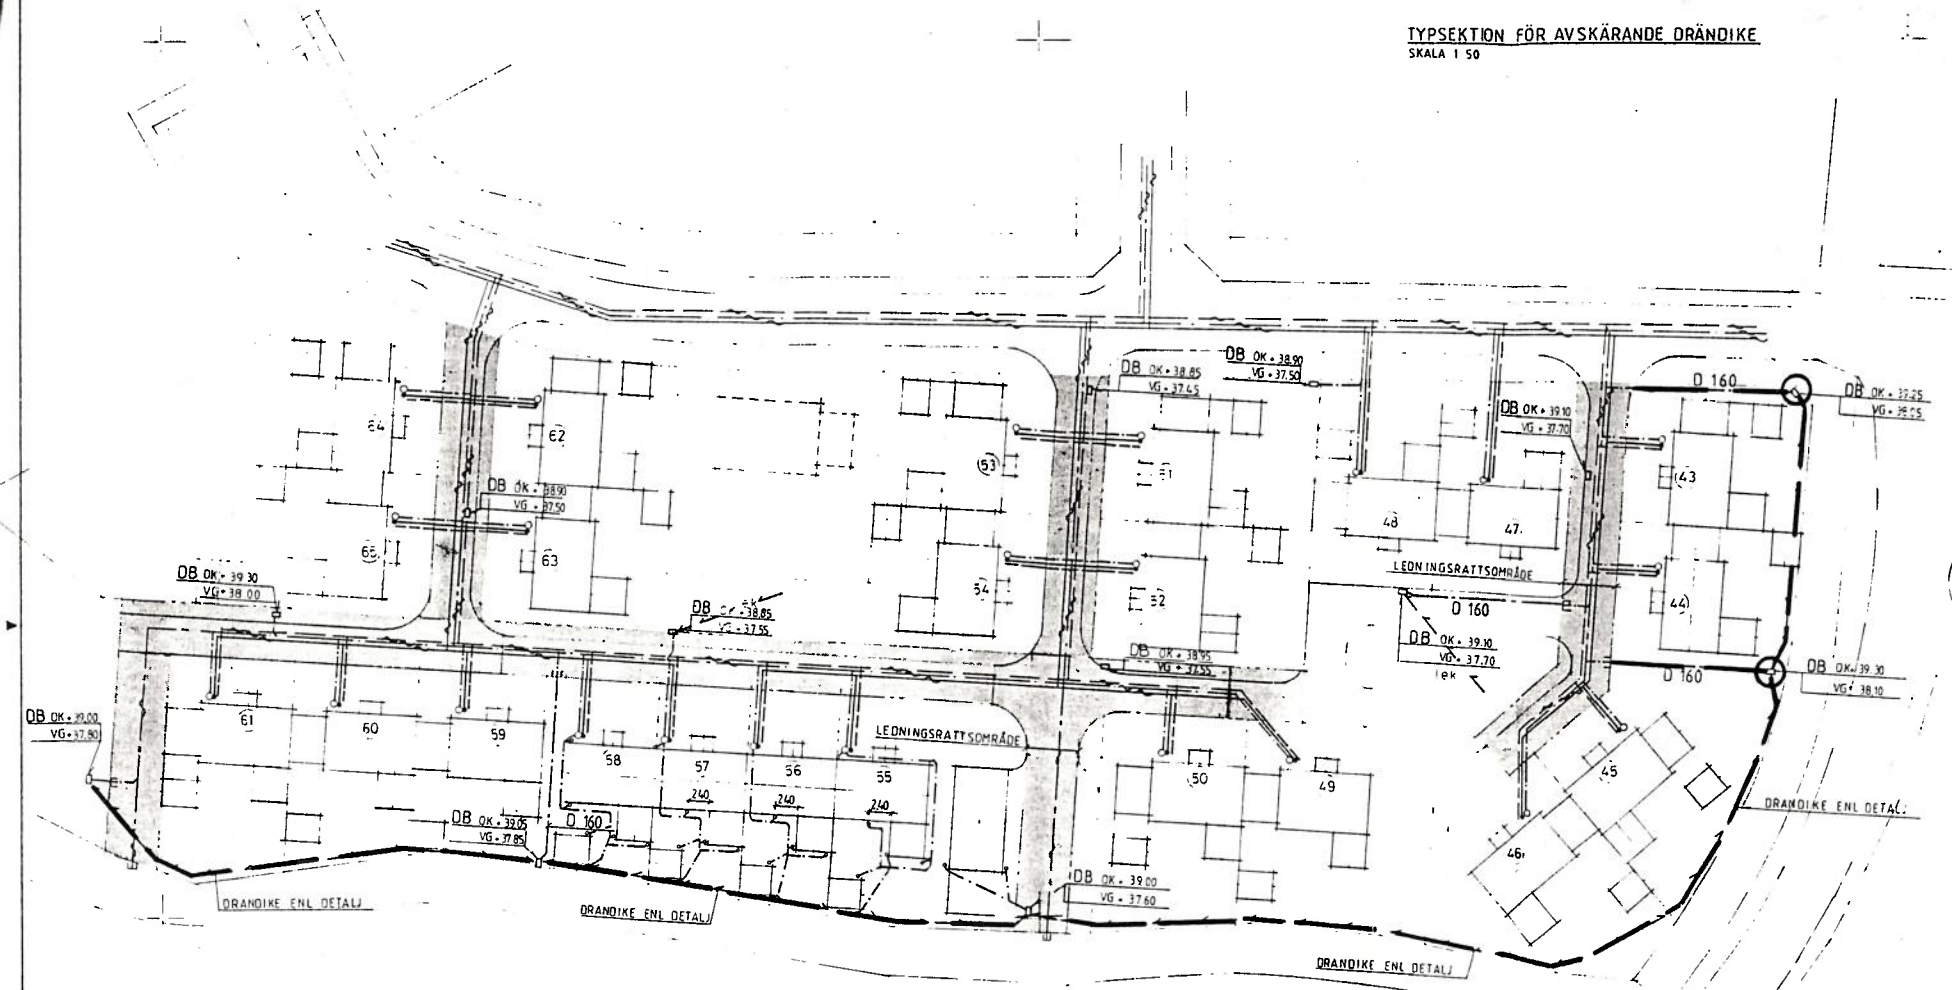

TYPRITNING
SERVISANSLUTNING - HUS
SKALA 1:200

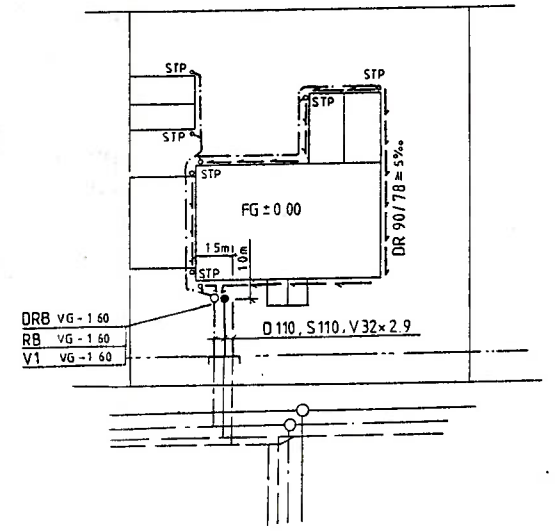

RELATIONSRITNING

LINKÖPING 1992-02-17
BYGG KB AB

Dräneringsledningar och dagvattenbrunnar

REV	ANT	REVIDERINGEN AVSER	SIGN	DATUM
A		ARBETSRITNING	CSp	89 10 10

VIAK AB

KONSTRUERAD AV: CHRISTER SPÅNGBERG — RITAD AV: "
HANDLÄGGARE: OLIVER KARLSSON
LINKÖPING 1989-05-19

LINKÖPINGS KOMMUN
ULLSTÄMMA B, OMRÅDE B
YTTRE VA-LEDNINGAR
PLAN

SKALA 1:400

23 9016 — M 102 — A

BO ERFARS AB STOCKHOLM Tel 0858 44 16 FEN-TEX PT 16